

環境森林部所管工事共通仕様書関係様式等 新旧対照表

旧		新	
目	次	目	次
1 支給品受領書	(第1編1-1-16関係 様式第1号) . . . - 1 -	1 支給品受領書	(第1編1-1-16関係 様式第1号) . . . - 1 -
2 支給品精算書	(第1編1-1-16関係 様式第2号) . . . - 2 -	2 支給品精算書	(第1編1-1-16関係 様式第2号) . . . - 2 -
3 貸与品借用書	(第1編1-1-16関係 様式第3号) . . . - 3 -	3 貸与品借用書	(第1編1-1-16関係 様式第3号) . . . - 3 -
4 貸与品返納書	(第1編1-1-16関係 様式第4号) . . . - 4 -	4 貸与品返納書	(第1編1-1-16関係 様式第4号) . . . - 4 -
5 現場発生品調書	(第1編1-1-17関係 様式第5号) . . . - 5 -	5 現場発生品調書	(第1編1-1-17関係 様式第5号) . . . - 5 -
6 工事事故報告書	(第1編1-1-29関係 様式第6号) . . . - 6 -	6 工事事故報告書	(第1編1-1-29関係 様式第6号) . . . - 6 -
7 排出ガス対策型建設機械等の在庫確認書	(第1編1-1-30関係 様式第7号) . . . - 7 -	7 排出ガス対策型建設機械等の在庫確認書	(第1編1-1-30関係 様式第7号) . . . - 7 -
8 工事材料使用願	(環境森林部所管工事の留意事項 第5節 様式第8号) . . . - 8 -	8 工事材料使用願	(環境森林部所管工事の留意事項 第5節 様式第8号) . . . - 8 -
9 使用木製材品証明書	(環境森林部所管工事の留意事項 第10節 様式第9号) . . . - 9 -	9 使用木製材品証明書	(環境森林部所管工事の留意事項 第10節 様式第9号) . . . - 9 -
10 現場技術員配置・ <u>変更通知書</u>	(第3編1-1-4関係 様式第10号) . . . - 10 -	10 現場技術員配置 <u>通知(工事打合簿)</u>	(第3編1-1-4関係 様式第10号) . . . - 10 -
11 再生骨材供給確認書	(環境森林部所管工事の留意事項 第12節 様式第11号) . . . - 11 -	11 再生骨材供給確認書	(環境森林部所管工事の留意事項 第12節 様式第11号) . . . - 11 -
12 再生加熱アスファルト混合物供給状況確認書	(環境森林部所管工事の留意事項 第13節 様式第12号) . . . - 12 -	12 再生加熱アスファルト混合物供給状況確認書	(環境森林部所管工事の留意事項 第13節 様式第12号) . . . - 12 -
13 植生吹付工の生育確認調書	(環境森林部所管工事の留意事項 第15節 様式第13号) . . . - 13 -	13 植生吹付工の生育確認調書	(環境森林部所管工事の留意事項 第15節 様式第13号) . . . - 13 -

環境森林部所管工事共通仕様書関係様式等 新旧対照表

旧	新	
(第3編1-1-4関係 様式第10号)	(第3編1-1-4関係 様式第10号)	
<p>現場技術員配置変更通知書</p> <table border="1" style="width: 100%; border-collapse: collapse;"> <tr> <td style="width: 15%;">工事名</td> <td></td> </tr> <tr> <td>工事場所</td> <td></td> </tr> <tr> <td>現場技術員の所属</td> <td></td> </tr> <tr> <td>現場技術員の職氏名</td> <td></td> </tr> <tr> <td rowspan="2" style="writing-mode: vertical-rl; text-orientation: upright;">配置業務の内容</td> <td>配置期間</td> <td>自 年 月 日 至 工事完了日</td> </tr> <tr> <td>業務の内容</td> <td>契約工種の全部又は一部(一部の場合は具体的な工種等)</td> </tr> <tr> <td>業務の範囲等</td> <td>宮崎県環境森林部所管工事共通仕様書第3編1-1-4に定める内容とする。</td> </tr> </table> <p>上記のとおり、現場技術員を配置したので通知します。</p> <p style="text-align: center;">年 月 日</p> <p style="text-align: right;">執行機関の長 職・氏名</p> <p>受注者商号 代表者・氏名 殿</p>	工事名		工事場所		現場技術員の所属		現場技術員の職氏名		配置業務の内容	配置期間	自 年 月 日 至 工事完了日	業務の内容	契約工種の全部又は一部(一部の場合は具体的な工種等)	業務の範囲等	宮崎県環境森林部所管工事共通仕様書第3編1-1-4に定める内容とする。	<p style="color: red;">工事打合簿</p> <p style="text-align: right; color: red;">〇〇〇農林振興局</p> <table border="1" style="width: 100%; border-collapse: collapse; color: red;"> <tr> <td style="width: 10%;">発議者</td> <td style="width: 15%;"><input checked="" type="checkbox"/>発注者 <input type="checkbox"/>受注者</td> <td style="width: 15%;">発議年月日</td> <td style="width: 60%;">〇〇年〇月〇日</td> </tr> <tr> <td>工事名</td> <td colspan="3">平成〇〇年度 <input type="checkbox"/>事業 <input type="checkbox"/>地区 <input type="checkbox"/>工区</td> </tr> <tr> <td colspan="4">協議内容等</td> </tr> <tr> <td colspan="4">現場技術員の氏名について</td> </tr> <tr> <td colspan="4">本工事を担当する現場技術員の氏名は下記のとおりである。</td> </tr> <tr> <td colspan="4">現場技術員 〇〇〇〇</td> </tr> <tr> <td colspan="4" style="border-top: 1px dashed red;">上記事項に対する処理事項等</td> </tr> <tr> <td colspan="4" style="text-align: right;">処理日 年 月 日</td> </tr> </table> <table border="1" style="width: 100%; border-collapse: collapse; color: red; margin-top: 10px;"> <tr> <td style="width: 25%; text-align: center;">総括 監督員</td> <td style="width: 25%; text-align: center;">主任 監督員</td> <td style="width: 25%; text-align: center;">現場 代理人</td> <td style="width: 25%; text-align: center;">主任 (監理) 技術者</td> </tr> <tr> <td style="height: 40px;"></td> <td></td> <td></td> <td></td> </tr> </table>	発議者	<input checked="" type="checkbox"/> 発注者 <input type="checkbox"/> 受注者	発議年月日	〇〇年〇月〇日	工事名	平成〇〇年度 <input type="checkbox"/> 事業 <input type="checkbox"/> 地区 <input type="checkbox"/> 工区			協議内容等				現場技術員の氏名について				本工事を担当する現場技術員の氏名は下記のとおりである。				現場技術員 〇〇〇〇				上記事項に対する処理事項等				処理日 年 月 日				総括 監督員	主任 監督員	現場 代理人	主任 (監理) 技術者				
工事名	
工事場所	
現場技術員の所属	
現場技術員の職氏名	
配置業務の内容	配置期間	自 年 月 日 至 工事完了日	
	業務の内容	契約工種の全部又は一部(一部の場合は具体的な工種等)	
業務の範囲等	宮崎県環境森林部所管工事共通仕様書第3編1-1-4に定める内容とする。	
発議者	<input checked="" type="checkbox"/> 発注者 <input type="checkbox"/> 受注者	発議年月日	〇〇年〇月〇日	
工事名	平成〇〇年度 <input type="checkbox"/> 事業 <input type="checkbox"/> 地区 <input type="checkbox"/> 工区	
協議内容等	
現場技術員の氏名について	
本工事を担当する現場技術員の氏名は下記のとおりである。	
現場技術員 〇〇〇〇	
上記事項に対する処理事項等	
処理日 年 月 日	
総括 監督員	主任 監督員	現場 代理人	主任 (監理) 技術者	
- 10 -	- 10 -	

環境森林部所管工事施工管理基準 新旧対照表

旧		新	
<p>環境森林部所管工事出来形管理基準 環境森林部所管工事の留意事項</p> <p>第1節 適用</p> <p>環境森林部所管工事出来形管理基準は、宮崎県環境森林部が発注する工事(以下「工事」という。)に係る、出来形管理基準について定めたものである。 なお、以下の工種については、環境森林部独自の取り扱いがあることから、これを適用するものとする。 それ以外については県土整備部「出来形管理基準」を適用するものとする。</p> <p style="text-align: center;">目 次</p> <p>環境森林部所管工事出来形管理基準一覧 【第1編 共通編】</p> <table border="1"> <thead> <tr> <th>章、節</th> <th>条</th> <th>枝番</th> <th>工種</th> <th>種別</th> <th>準用する出来形管理基準</th> <th>頁</th> </tr> </thead> <tbody> <tr> <td>第2章 土工</td> <td></td> <td></td> <td></td> <td></td> <td></td> <td></td> </tr> <tr> <td>第3節 治山土工(河川土工・海岸土工・砂防土工)</td> <td>2-3-7</td> <td></td> <td>残土処理工</td> <td></td> <td></td> <td>環-1</td> </tr> <tr> <td>第4節 林道土工(道路土工)</td> <td>2-4-6</td> <td></td> <td>残土処理工</td> <td></td> <td>第1編2-3-7残土処理工</td> <td>環-1</td> </tr> </tbody> </table> <p>【第11編 治山編】</p> <table border="1"> <thead> <tr> <th>章、節</th> <th>条</th> <th>枝番</th> <th>工種</th> <th>種別</th> <th>準用する出来形管理基準</th> <th>頁</th> </tr> </thead> <tbody> <tr> <td>第1章 山腹基礎工及び落石防止工</td> <td></td> <td></td> <td></td> <td></td> <td></td> <td></td> </tr> <tr> <td>第3節 土留工</td> <td>1-3-2</td> <td></td> <td>コンクリート土留工</td> <td></td> <td></td> <td>環-1</td> </tr> <tr> <td></td> <td>1-3-3</td> <td></td> <td>鉄筋コンクリート土留工</td> <td></td> <td></td> <td>環-1</td> </tr> <tr> <td></td> <td>1-3-4</td> <td></td> <td>練積土留工</td> <td></td> <td></td> <td>環-1</td> </tr> <tr> <td></td> <td>1-3-5</td> <td></td> <td>鉄線かご土留工</td> <td></td> <td>第3編2-3-27羽口工</td> <td>環-3</td> </tr> <tr> <td></td> <td>1-3-6</td> <td></td> <td>鉄筋コンクリート枠土留工</td> <td></td> <td></td> <td>環-7</td> </tr> <tr> <td></td> <td>1-3-7</td> <td></td> <td>土のう積土留工</td> <td></td> <td>第11編2-4積苗工</td> <td>環-3</td> </tr> <tr> <td></td> <td>1-3-8</td> <td></td> <td>校倉式木製土留工</td> <td></td> <td></td> <td>環-3</td> </tr> <tr> <td>第4節 埋設工</td> <td>1-4</td> <td></td> <td>コンクリートブロック積工 コンクリート土留工</td> <td></td> <td>第11編1-3-2コンクリート土留工</td> <td>環-1</td> </tr> <tr> <td>第5節 水路工</td> <td>1-5-2</td> <td></td> <td>練張及び空張水路工</td> <td>練張水路工 空張水路工</td> <td>第3編2-5-5石積(張)工 第3編2-5-5石積(張)工</td> <td>環-5</td> </tr> <tr> <td></td> <td>1-5-3</td> <td></td> <td>張芝水路工</td> <td></td> <td></td> <td>環-5</td> </tr> <tr> <td></td> <td>1-5-4</td> <td>1</td> <td>コンクリート水路工</td> <td></td> <td>第3編2-3-29側溝工</td> <td></td> </tr> <tr> <td></td> <td></td> <td>2</td> <td>コンクリート管等水路工</td> <td></td> <td>第3編2-3-29側溝工</td> <td></td> </tr> <tr> <td></td> <td></td> <td>3</td> <td>半円コンクリート</td> <td></td> <td>第3編2-3-29側溝工</td> <td></td> </tr> <tr> <td></td> <td>1-5-5</td> <td></td> <td>鉄線かご水路工</td> <td></td> <td>第3編2-3-27羽口工</td> <td></td> </tr> <tr> <td></td> <td>1-5-6</td> <td></td> <td>コルゲート管水路工</td> <td></td> <td>第3編2-3-29側溝工</td> <td></td> </tr> <tr> <td></td> <td>1-5-7</td> <td></td> <td>土のう水路工</td> <td></td> <td>第11編1-5-3張芝水路工</td> <td>環-5</td> </tr> <tr> <td>第6節 暗渠工</td> <td>1-6-2</td> <td></td> <td>裸暗渠工</td> <td></td> <td></td> <td>環-5</td> </tr> <tr> <td></td> <td>1-6-3</td> <td></td> <td>かご暗渠工</td> <td></td> <td>第3編2-3-27羽口工</td> <td>環-5</td> </tr> <tr> <td></td> <td>1-6-4</td> <td></td> <td>集水管暗渠工</td> <td></td> <td></td> <td>環-5</td> </tr> <tr> <td></td> <td>1-6-5</td> <td></td> <td>ポーリング暗渠工</td> <td></td> <td>第8編3-7-4集排水ポーリング工</td> <td>環-5</td> </tr> <tr> <td>第7節 法枠工</td> <td>1-7-3</td> <td>1</td> <td>法枠工</td> <td>現場打法枠工 現場吹付法枠工 プレキャスト法枠工</td> <td></td> <td>環-5 環-5 環-5</td> </tr> <tr> <td>第8節 落石防止工</td> <td>1-8-1</td> <td>1</td> <td>落石防止網工</td> <td></td> <td>第10編1-11-4落石防止網工</td> <td>環-5</td> </tr> <tr> <td></td> <td>1-8-2</td> <td>1</td> <td>落石防止柵工</td> <td></td> <td>第10編1-11-5落石防護柵工</td> <td>環-5</td> </tr> </tbody> </table> <p>第2章 山腹緑化工 【以下 略】</p>		章、節	条	枝番	工種	種別	準用する出来形管理基準	頁	第2章 土工							第3節 治山土工(河川土工・海岸土工・砂防土工)	2-3-7		残土処理工			環-1	第4節 林道土工(道路土工)	2-4-6		残土処理工		第1編2-3-7残土処理工	環-1	章、節	条	枝番	工種	種別	準用する出来形管理基準	頁	第1章 山腹基礎工及び落石防止工							第3節 土留工	1-3-2		コンクリート土留工			環-1		1-3-3		鉄筋コンクリート土留工			環-1		1-3-4		練積土留工			環-1		1-3-5		鉄線かご土留工		第3編2-3-27羽口工	環-3		1-3-6		鉄筋コンクリート枠土留工			環-7		1-3-7		土のう積土留工		第11編2-4積苗工	環-3		1-3-8		校倉式木製土留工			環-3	第4節 埋設工	1-4		コンクリートブロック積工 コンクリート土留工		第11編1-3-2コンクリート土留工	環-1	第5節 水路工	1-5-2		練張及び空張水路工	練張水路工 空張水路工	第3編2-5-5石積(張)工 第3編2-5-5石積(張)工	環-5		1-5-3		張芝水路工			環-5		1-5-4	1	コンクリート水路工		第3編2-3-29側溝工				2	コンクリート管等水路工		第3編2-3-29側溝工				3	半円コンクリート		第3編2-3-29側溝工			1-5-5		鉄線かご水路工		第3編2-3-27羽口工			1-5-6		コルゲート管水路工		第3編2-3-29側溝工			1-5-7		土のう水路工		第11編1-5-3張芝水路工	環-5	第6節 暗渠工	1-6-2		裸暗渠工			環-5		1-6-3		かご暗渠工		第3編2-3-27羽口工	環-5		1-6-4		集水管暗渠工			環-5		1-6-5		ポーリング暗渠工		第8編3-7-4集排水ポーリング工	環-5	第7節 法枠工	1-7-3	1	法枠工	現場打法枠工 現場吹付法枠工 プレキャスト法枠工		環-5 環-5 環-5	第8節 落石防止工	1-8-1	1	落石防止網工		第10編1-11-4落石防止網工	環-5		1-8-2	1	落石防止柵工		第10編1-11-5落石防護柵工	環-5	<p>環境森林部所管工事出来形管理基準 環境森林部所管工事の留意事項</p> <p>第1節 適用</p> <p>環境森林部所管工事出来形管理基準は、宮崎県環境森林部が発注する工事(以下「工事」という。)に係る、出来形管理基準について定めたものである。 なお、以下の工種については、環境森林部独自の取り扱いがあることから、これを適用するものとする。 それ以外については県土整備部「出来形管理基準」を適用するものとする。</p> <p style="text-align: center;">目 次</p> <p>環境森林部所管工事出来形管理基準一覧 【第1編 共通編】</p> <table border="1"> <thead> <tr> <th>章、節</th> <th>条</th> <th>枝番</th> <th>工種</th> <th>種別</th> <th>準用する出来形管理基準</th> <th>頁</th> </tr> </thead> <tbody> <tr> <td>第2章 土工</td> <td></td> <td></td> <td></td> <td></td> <td></td> <td></td> </tr> <tr> <td>第3節 治山土工(河川土工・海岸土工・砂防土工)</td> <td>2-3-7</td> <td></td> <td>残土処理工</td> <td></td> <td></td> <td>環-1</td> </tr> <tr> <td>第4節 林道土工(道路土工)</td> <td>2-4-6</td> <td></td> <td>残土処理工</td> <td></td> <td>第1編2-3-7残土処理工</td> <td>環-1</td> </tr> </tbody> </table> <p>【第11編 治山編】</p> <table border="1"> <thead> <tr> <th>章、節</th> <th>条</th> <th>枝番</th> <th>工種</th> <th>種別</th> <th>準用する出来形管理基準</th> <th>頁</th> </tr> </thead> <tbody> <tr> <td>第1章 山腹基礎工及び落石防止工</td> <td></td> <td></td> <td></td> <td></td> <td></td> <td></td> </tr> <tr> <td>第2節 適用すべき諸基準</td> <td>1-3-2</td> <td>1</td> <td>一般事項 切取(法切工)</td> <td></td> <td>第12編 第1章 林道工 第1節 適用 3横断</td> <td>環-13</td> </tr> <tr> <td>第3節 土留工</td> <td>1-3-2</td> <td></td> <td>コンクリート土留工</td> <td></td> <td></td> <td>環-1</td> </tr> <tr> <td></td> <td>1-3-3</td> <td></td> <td>鉄筋コンクリート土留工</td> <td></td> <td></td> <td>環-1</td> </tr> <tr> <td></td> <td>1-3-4</td> <td></td> <td>練積土留工</td> <td></td> <td></td> <td>環-1</td> </tr> <tr> <td></td> <td>1-3-5</td> <td></td> <td>鉄線かご土留工</td> <td></td> <td>第3編2-3-27羽口工</td> <td>環-3</td> </tr> <tr> <td></td> <td>1-3-6</td> <td></td> <td>鉄筋コンクリート枠土留工</td> <td></td> <td></td> <td>環-7</td> </tr> <tr> <td></td> <td>1-3-7</td> <td></td> <td>土のう積土留工</td> <td></td> <td>第11編2-4積苗工</td> <td>環-3</td> </tr> <tr> <td></td> <td>1-3-8</td> <td></td> <td>校倉式木製土留工</td> <td></td> <td></td> <td>環-3</td> </tr> <tr> <td>第4節 埋設工</td> <td>1-4</td> <td></td> <td>コンクリートブロック積工 コンクリート土留工</td> <td></td> <td>第11編1-3-2コンクリート土留工</td> <td>環-1</td> </tr> <tr> <td>第5節 水路工</td> <td>1-5-2</td> <td></td> <td>練張及び空張水路工</td> <td>練張水路工 空張水路工</td> <td>第3編2-5-5石積(張)工 第3編2-5-5石積(張)工</td> <td>環-5</td> </tr> <tr> <td></td> <td>1-5-3</td> <td></td> <td>張芝水路工</td> <td></td> <td></td> <td>環-5</td> </tr> <tr> <td></td> <td>1-5-4</td> <td>1</td> <td>コンクリート水路工</td> <td></td> <td>第3編2-3-29側溝工</td> <td></td> </tr> <tr> <td></td> <td></td> <td>2</td> <td>コンクリート管等水路工</td> <td></td> <td>第3編2-3-29側溝工</td> <td></td> </tr> <tr> <td></td> <td></td> <td>3</td> <td>半円コンクリート</td> <td></td> <td>第3編2-3-29側溝工</td> <td></td> </tr> <tr> <td></td> <td>1-5-5</td> <td></td> <td>鉄線かご水路工</td> <td></td> <td>第3編2-3-27羽口工</td> <td></td> </tr> <tr> <td></td> <td>1-5-6</td> <td></td> <td>コルゲート管水路工</td> <td></td> <td>第3編2-3-29側溝工</td> <td></td> </tr> <tr> <td></td> <td>1-5-7</td> <td></td> <td>土のう水路工</td> <td></td> <td>第11編1-5-3張芝水路工</td> <td>環-5</td> </tr> <tr> <td>第6節 暗渠工</td> <td>1-6-2</td> <td></td> <td>裸暗渠工</td> <td></td> <td></td> <td>環-5</td> </tr> <tr> <td></td> <td>1-6-3</td> <td></td> <td>かご暗渠工</td> <td></td> <td>第3編2-3-27羽口工</td> <td>環-5</td> </tr> <tr> <td></td> <td>1-6-4</td> <td></td> <td>集水管暗渠工</td> <td></td> <td></td> <td>環-5</td> </tr> <tr> <td></td> <td>1-6-5</td> <td></td> <td>ポーリング暗渠工</td> <td></td> <td>第8編3-7-4集排水ポーリング工</td> <td>環-5</td> </tr> <tr> <td>第7節 法枠工</td> <td>1-7-3</td> <td>1</td> <td>法枠工</td> <td>現場打法枠工 現場吹付法枠工 プレキャスト法枠工</td> <td></td> <td>環-5 環-5 環-5</td> </tr> <tr> <td>第8節 落石防止工</td> <td>1-8-1</td> <td>1</td> <td>落石防止網工</td> <td></td> <td>第10編1-11-4落石防止網工</td> <td>環-5</td> </tr> <tr> <td></td> <td>1-8-2</td> <td>1</td> <td>落石防止柵工</td> <td></td> <td>第10編1-11-5落石防護柵工</td> <td>環-5</td> </tr> </tbody> </table> <p>第2章 山腹緑化工 【以下 略】</p>		章、節	条	枝番	工種	種別	準用する出来形管理基準	頁	第2章 土工							第3節 治山土工(河川土工・海岸土工・砂防土工)	2-3-7		残土処理工			環-1	第4節 林道土工(道路土工)	2-4-6		残土処理工		第1編2-3-7残土処理工	環-1	章、節	条	枝番	工種	種別	準用する出来形管理基準	頁	第1章 山腹基礎工及び落石防止工							第2節 適用すべき諸基準	1-3-2	1	一般事項 切取(法切工)		第12編 第1章 林道工 第1節 適用 3横断	環-13	第3節 土留工	1-3-2		コンクリート土留工			環-1		1-3-3		鉄筋コンクリート土留工			環-1		1-3-4		練積土留工			環-1		1-3-5		鉄線かご土留工		第3編2-3-27羽口工	環-3		1-3-6		鉄筋コンクリート枠土留工			環-7		1-3-7		土のう積土留工		第11編2-4積苗工	環-3		1-3-8		校倉式木製土留工			環-3	第4節 埋設工	1-4		コンクリートブロック積工 コンクリート土留工		第11編1-3-2コンクリート土留工	環-1	第5節 水路工	1-5-2		練張及び空張水路工	練張水路工 空張水路工	第3編2-5-5石積(張)工 第3編2-5-5石積(張)工	環-5		1-5-3		張芝水路工			環-5		1-5-4	1	コンクリート水路工		第3編2-3-29側溝工				2	コンクリート管等水路工		第3編2-3-29側溝工				3	半円コンクリート		第3編2-3-29側溝工			1-5-5		鉄線かご水路工		第3編2-3-27羽口工			1-5-6		コルゲート管水路工		第3編2-3-29側溝工			1-5-7		土のう水路工		第11編1-5-3張芝水路工	環-5	第6節 暗渠工	1-6-2		裸暗渠工			環-5		1-6-3		かご暗渠工		第3編2-3-27羽口工	環-5		1-6-4		集水管暗渠工			環-5		1-6-5		ポーリング暗渠工		第8編3-7-4集排水ポーリング工	環-5	第7節 法枠工	1-7-3	1	法枠工	現場打法枠工 現場吹付法枠工 プレキャスト法枠工		環-5 環-5 環-5	第8節 落石防止工	1-8-1	1	落石防止網工		第10編1-11-4落石防止網工	環-5		1-8-2	1	落石防止柵工		第10編1-11-5落石防護柵工	環-5
章、節	条	枝番	工種	種別	準用する出来形管理基準	頁	
第2章 土工	
第3節 治山土工(河川土工・海岸土工・砂防土工)	2-3-7		残土処理工			環-1	
第4節 林道土工(道路土工)	2-4-6		残土処理工		第1編2-3-7残土処理工	環-1	
章、節	条	枝番	工種	種別	準用する出来形管理基準	頁	
第1章 山腹基礎工及び落石防止工	
第3節 土留工	1-3-2		コンクリート土留工			環-1	
	1-3-3		鉄筋コンクリート土留工			環-1	
	1-3-4		練積土留工			環-1	
	1-3-5		鉄線かご土留工		第3編2-3-27羽口工	環-3	
	1-3-6		鉄筋コンクリート枠土留工			環-7	
	1-3-7		土のう積土留工		第11編2-4積苗工	環-3	
	1-3-8		校倉式木製土留工			環-3	
第4節 埋設工	1-4		コンクリートブロック積工 コンクリート土留工		第11編1-3-2コンクリート土留工	環-1	
第5節 水路工	1-5-2		練張及び空張水路工	練張水路工 空張水路工	第3編2-5-5石積(張)工 第3編2-5-5石積(張)工	環-5	
	1-5-3		張芝水路工			環-5	
	1-5-4	1	コンクリート水路工		第3編2-3-29側溝工	
		2	コンクリート管等水路工		第3編2-3-29側溝工	
		3	半円コンクリート		第3編2-3-29側溝工	
	1-5-5		鉄線かご水路工		第3編2-3-27羽口工	
	1-5-6		コルゲート管水路工		第3編2-3-29側溝工	
	1-5-7		土のう水路工		第11編1-5-3張芝水路工	環-5	
第6節 暗渠工	1-6-2		裸暗渠工			環-5	
	1-6-3		かご暗渠工		第3編2-3-27羽口工	環-5	
	1-6-4		集水管暗渠工			環-5	
	1-6-5		ポーリング暗渠工		第8編3-7-4集排水ポーリング工	環-5	
第7節 法枠工	1-7-3	1	法枠工	現場打法枠工 現場吹付法枠工 プレキャスト法枠工		環-5 環-5 環-5	
第8節 落石防止工	1-8-1	1	落石防止網工		第10編1-11-4落石防止網工	環-5	
	1-8-2	1	落石防止柵工		第10編1-11-5落石防護柵工	環-5	
章、節	条	枝番	工種	種別	準用する出来形管理基準	頁	
第2章 土工	
第3節 治山土工(河川土工・海岸土工・砂防土工)	2-3-7		残土処理工			環-1	
第4節 林道土工(道路土工)	2-4-6		残土処理工		第1編2-3-7残土処理工	環-1	
章、節	条	枝番	工種	種別	準用する出来形管理基準	頁	
第1章 山腹基礎工及び落石防止工	
第2節 適用すべき諸基準	1-3-2	1	一般事項 切取(法切工)		第12編 第1章 林道工 第1節 適用 3横断	環-13	
第3節 土留工	1-3-2		コンクリート土留工			環-1	
	1-3-3		鉄筋コンクリート土留工			環-1	
	1-3-4		練積土留工			環-1	
	1-3-5		鉄線かご土留工		第3編2-3-27羽口工	環-3	
	1-3-6		鉄筋コンクリート枠土留工			環-7	
	1-3-7		土のう積土留工		第11編2-4積苗工	環-3	
	1-3-8		校倉式木製土留工			環-3	
第4節 埋設工	1-4		コンクリートブロック積工 コンクリート土留工		第11編1-3-2コンクリート土留工	環-1	
第5節 水路工	1-5-2		練張及び空張水路工	練張水路工 空張水路工	第3編2-5-5石積(張)工 第3編2-5-5石積(張)工	環-5	
	1-5-3		張芝水路工			環-5	
	1-5-4	1	コンクリート水路工		第3編2-3-29側溝工	
		2	コンクリート管等水路工		第3編2-3-29側溝工	
		3	半円コンクリート		第3編2-3-29側溝工	
	1-5-5		鉄線かご水路工		第3編2-3-27羽口工	
	1-5-6		コルゲート管水路工		第3編2-3-29側溝工	
	1-5-7		土のう水路工		第11編1-5-3張芝水路工	環-5	
第6節 暗渠工	1-6-2		裸暗渠工			環-5	
	1-6-3		かご暗渠工		第3編2-3-27羽口工	環-5	
	1-6-4		集水管暗渠工			環-5	
	1-6-5		ポーリング暗渠工		第8編3-7-4集排水ポーリング工	環-5	
第7節 法枠工	1-7-3	1	法枠工	現場打法枠工 現場吹付法枠工 プレキャスト法枠工		環-5 環-5 環-5	
第8節 落石防止工	1-8-1	1	落石防止網工		第10編1-11-4落石防止網工	環-5	
	1-8-2	1	落石防止柵工		第10編1-11-5落石防護柵工	環-5	

追加

環境森林部所管工事施工管理基準 正誤表

(単位: mm)

(単位: mm)

3 出来形管理基準及び規格値

編	章	節	条	枝番	工 種	測 定 項 目	規 格 値
12 林道 編	1 林道 工	1 適 用	1		平面	角度 θ	$\pm 1^\circ (\pm 30')$
						IP間距離 DM	± 100
						測点間距離 Ln	± 100
					縦断	基準高 ∇	± 100
					横断	幅 b	片側 -25 (-50)
						法勾配 n	-5%
						法長 l	-4%

環-13

3 出来形管理基準及び規格値

測 定 基 準	測 定 箇 所	摘 要
1 各IPにおける内角又は交角、IP間距離(DM)、No.測点間距離 2 ()は交角の場合に適用 3 仮設道は距離(延長)のみ 4 基準高はNo.測点(中心線)及び起終点(路盤工上部)		
1 施工延長40mにつき1箇所かつ最低2箇所 2 幅は中心線からの距離 3 ()は全幅員で仮設道の場合に適用		

環-14

(単位: mm)

(単位: mm)

3 出来形管理基準及び規格値

編	章	節	条	枝番	工 種	測 定 項 目	規 格 値
12 林道 編	1 林道 工	1 適 用	1		平面	角度 θ	$\pm 1^\circ (\pm 30')$
						IP間距離 DM	± 100
						測点間距離 Ln	± 100
					縦断	基準高 ∇	± 100
					横断	幅 b	片側 -25 (-50)
						法勾配 n	-5%
						法長 l	-4%

環-13

3 出来形管理基準及び規格値

測 定 基 準	測 定 箇 所	摘 要
1 各IPにおける内角又は交角、IP間距離(DM)、No.測点間距離 2 ()は交角の場合に適用 3 仮設道は距離(延長)のみ 4 基準高はNo.測点(中心線)及び起終点(路盤工上部)		
1 施工延長40mにつき1箇所かつ最低2箇所 2 幅は中心線からの距離 3 ()は全幅員で仮設道の場合に適用		

環-14

環境森林部所管工事施工管理基準 正誤表

2 品質管理基準及び規格値								
工種	種別	試験区分	試験項目	試験方法	規格値	試験基準	摘要	管理方法
旧	1 校倉式木製土留(ダム)工	必須	注入前処理		注入前処理として、深浸潤特殊・圧縮処理加工を行う。			1 品質管理で行った試験等の成績表 2 品質管理図表若しくは工程能力図
			加圧注入処理方法	JIS A 9002				
			保存処理薬剤	JIS K 1570				
			土粒子の密度試験	JIS A 1202	設計図書による。 (中詰材料の適合性を判断する)。	当初及び土質の変化したとき。		
	施工	必須	土の締固め試験	JIS A 1210	最大乾燥密度の85%以上、かつ、単位体積重量が得られていること。	木製校倉式土留(ダム)工面積100㎡につき1回、木製校倉式土留(ダム)工面積100㎡未満のものは1施工箇所当たり1回とする。		削除

- 1 -

2 品質管理基準及び規格値								
工種	種別	試験区分	試験項目	試験方法	規格値	試験基準	摘要	管理方法
新	1 校倉式木製土留(ダム)工	必須	注入前処理		注入前処理として、深浸潤特殊・圧縮処理加工を行う。			1 品質管理で行った試験等の成績表 2 品質管理図表若しくは工程能力図
			加圧注入処理方法	JIS A 9002				
			保存処理薬剤	JIS K 1570				
			土粒子の密度試験	JIS A 1202	設計図書による。 (中詰材料の適合性を判断する)。	当初及び土質の変化したとき。		

- 5 -

環境森林部所管工事施工管理の統一事項 新旧対照表

旧	新
<p>第2編 施工管理編</p> <p>8. 品質・出来形・写真管理 8.1品質管理、8.2出来形管理については本統一事項に定める。8.3写真管理については、土木工事施工管理の統一事項を適用する。また、8.4環境森林部所管工事施工管理の留意点について本統一事項に定める。</p> <p>8.1 品質管理 下記項目（8.1.1、8.1.3、8.1.4）については、土木工事施工管理の統一事項を適用するものとする。 8.1.2品質管理基準及び規格値については、本事項に定める。</p> <p>8.1.1 目的 } 県土整備部土木工事施工管理の統一事項 適用</p> <p>8.1.2 品質管理基準及び規格値 品質管理基準及び規格値は、別途、「土木工事施工管理基準」及び「品質管理基準（県土整備部）」、「環境森林部施工管理基準及び品質管理基準（環境森林部）」を参照のこと。</p> <p>8.1.3 品質管理上の留意点 } 県土整備部 8.1.4 作成例 } 土木工事施工管理の統一事項 適用</p> <hr/> <hr/> <hr/> <hr/> <hr/> <hr/> <hr/> <hr/> <hr/> <hr/> <p>8.2 出来形管理 下記項目（8.2.1、8.2.3、8.2.4）については、土木工事施工管理の統一事項を適用するものとする。 8.2.2出来形管理基準及び規格値については、本事項に定める。</p> <p>8.2.1 目的 } 県土整備部土木工事施工管理の統一事項 適用</p> <p>8.2.2 出来形管理基準及び規格値 出来形管理基準及び規格値は、別途、「土木工事施工管理基準」及び「出来形管理基準及び規格値（県土整備部）」、「環境森林部施工管理基準」及び「出来形管理基準（環境森林部）」を参照のこと。</p> <p>8.2.3 出来形管理上の留意点 } 県土整備部 8.2.4 出来形管理図表作成例 } 土木工事施工管理の統一事項 適用</p> <p>8.3 写真管理 } 県土整備部土木工事施工管理の統一事項 適用</p> <p style="text-align: center;">2-8-1</p>	<p>第2編 施工管理編</p> <p>8. 品質・出来形・写真管理 8.1品質管理、8.2出来形管理については本統一事項に定める。8.3写真管理については、土木工事施工管理の統一事項を適用する。また、8.4環境森林部所管工事施工管理の留意点について本統一事項に定める。</p> <p>8.1 品質管理 下記項目（8.1.1、8.1.3、8.1.4）については、土木工事施工管理の統一事項を適用するものとする。 8.1.2品質管理基準及び規格値については、本事項に定める。</p> <p>8.1.1 目的 } 県土整備部土木工事施工管理の統一事項 適用</p> <p>8.1.2 品質管理基準及び規格値 品質管理基準及び規格値は、別途、「土木工事施工管理基準」及び「品質管理基準（県土整備部）」、「環境森林部施工管理基準及び品質管理基準（環境森林部）」を参照のこと。</p> <p>8.1.3 品質管理上の留意点 } 県土整備部 8.1.4 作成例 } 土木工事施工管理の統一事項 適用</p> <p>8.1.5 環境森林部所管工事品質管理の留意点 <u>「品質管理」に規定するコンクリートの圧縮強度試験に供するテストピースの採取は、コンクリート運搬がケーブルクレーン又はコンクリートポンプ車による特殊な圧送の現場にあって、打設当初及び季節の変化時に「荷卸し場」と「打設場所」でのスランプ及び空気量を比較し、その差が許容範囲内（スランプ1.5cm、空気量1.0%）にない場合を除いて、「打設場所」から「荷卸し場所」とすることができる。</u> <u>なお、コンクリートポンプ車による特殊な圧送とは、高所圧送（80m程度以上の鉛直圧送）、長距離圧送（240m程度以上の水平圧送）、下向き圧送（圧送を停止した場合に配管内のコンクリートが自然流下して配管内に空隙を生じるもの）、暑中期及び寒中期の圧送をいう。（コンクリートポンプ工法施工指針による。）</u></p> <p>8.2 出来形管理 下記項目（8.2.1、8.2.3、8.2.4）については、土木工事施工管理の統一事項を適用するものとする。 8.2.2出来形管理基準及び規格値については、本事項に定める。</p> <p>8.2.1 目的 } 県土整備部土木工事施工管理の統一事項 適用</p> <p>8.2.2 出来形管理基準及び規格値 出来形管理基準及び規格値は、別途、「土木工事施工管理基準」及び「出来形管理基準及び規格値（県土整備部）」、「環境森林部施工管理基準」及び「出来形管理基準（環境森林部）」を参照のこと。</p> <p>8.2.3 出来形管理上の留意点 } 県土整備部 8.2.4 出来形管理図表作成例 } 土木工事施工管理の統一事項 適用</p> <p>8.3 写真管理 } 県土整備部土木工事施工管理の統一事項 適用</p> <p style="text-align: center;">2-8-1</p>

環境森林部所管工事施工管理の統一事項 新旧対照表

旧


新

8.4 環境森林部所管工事施工管理の留意点


8.4.1 治山ダム等の施工管理

- (1) 作業土工（治山ダム類、擁壁類（プレキャスト擁壁含む））
作業土工の出来形管理は省略し、両岸から撮影した床掘完了写真を状況写真として管理する。
- (2) 水平打継目の補強処理（ほぞ、鉄筋による）
 - ・鉄筋は、打継面全体が確認できるようにし、第1リフト及び放水路高リフトで単位面積当たりの設置本数、設置高も撮影する。
 - ・鉄筋と型枠とのかぶり（10cm以上）については、上部型枠設置後に写真撮影する。
 - ・ほぞの場合は、配置位置（構造物幅1/3）、高さ（200～300mm）が概ね判別できるように撮影する。

治山ダムの出来形管理図（コンクリート構造物含む）

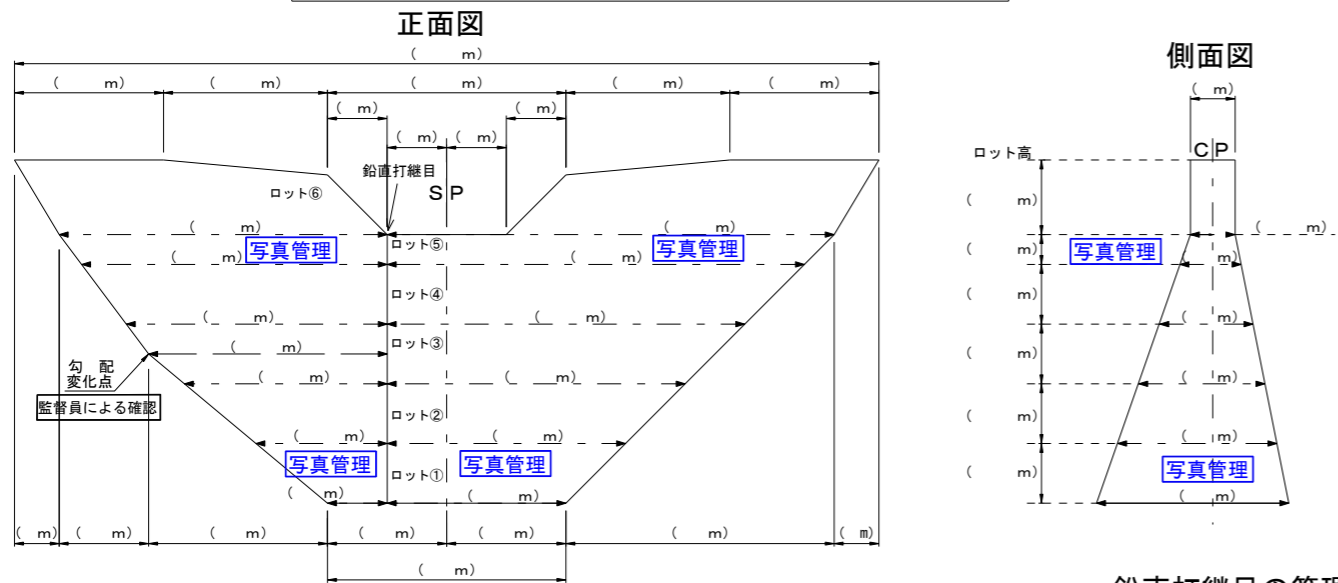

ロット毎の管理写真の撮影方法

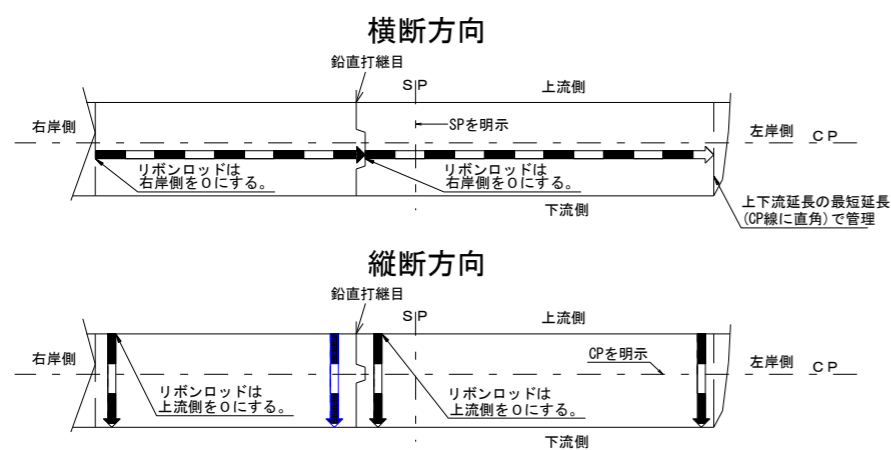

8.4.2 補強土壁の写真管理
【以下 略】


2-8-2

8.4 環境森林部所管工事施工管理の留意点


8.4.1 治山ダム等の施工管理

- (1) 作業土工（治山ダム類、擁壁類（プレキャスト擁壁含む））
作業土工の出来形管理は省略し、両岸から撮影した床掘完了写真を状況写真として管理する。
- (2) 水平打継目の補強処理（ほぞ、鉄筋による）
 - ・鉄筋は、打継面全体が確認できるようにし、第1リフト及び放水路高リフトで単位面積当たりの設置本数、設置高も撮影する。
 - ・鉄筋と型枠とのかぶり（10cm以上）については、上部型枠設置後に写真撮影する。
 - ・ほぞの場合は、配置位置（構造物幅1/3）、高さ（200～300mm）が概ね判別できるように撮影する。

治山ダムの出来形管理図（コンクリート構造物含む）

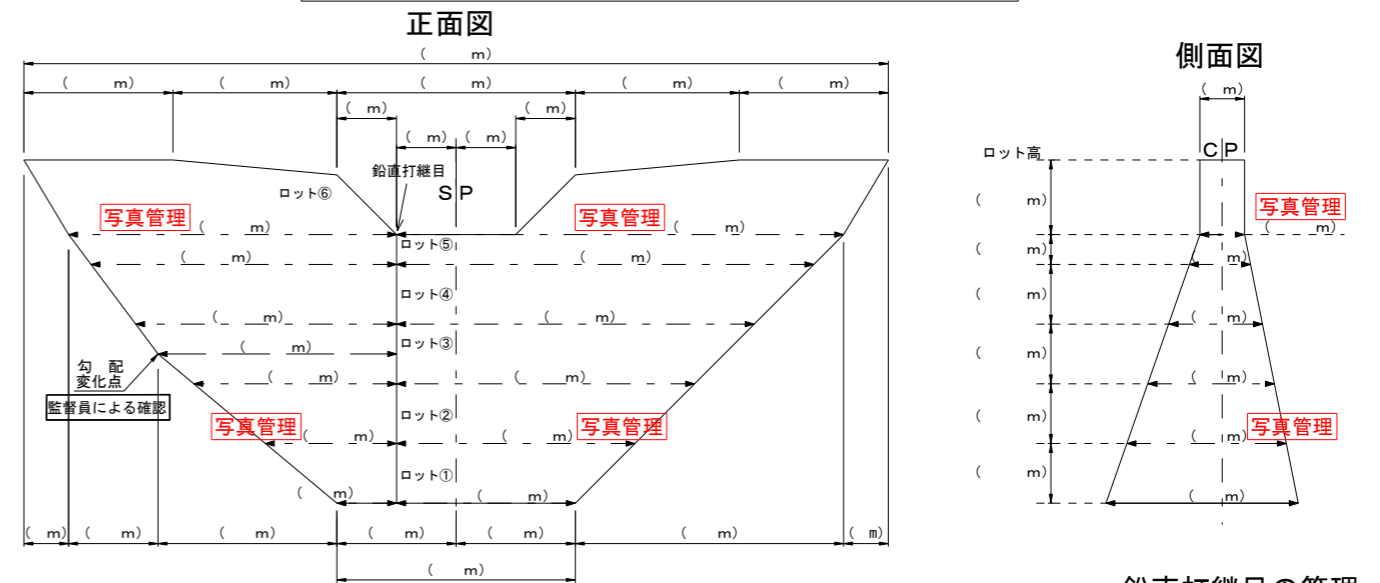

ロット毎の管理写真の撮影方法

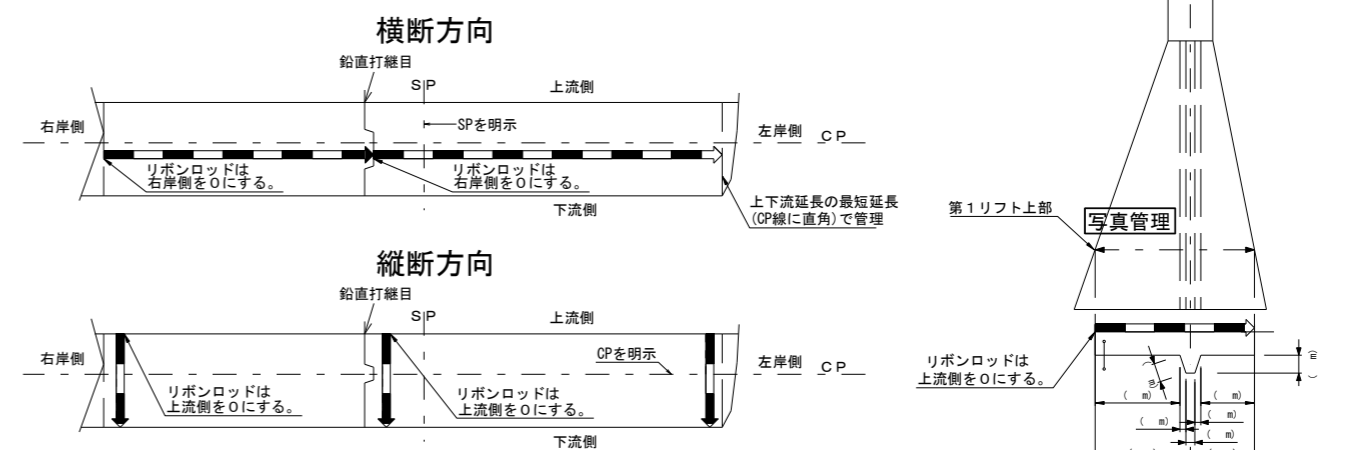

8.4.2 補強土壁の写真管理
【以下 略】

2-8-2

※ 写真管理の位置を分かりやすく表記